

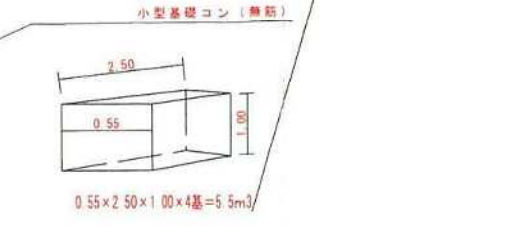
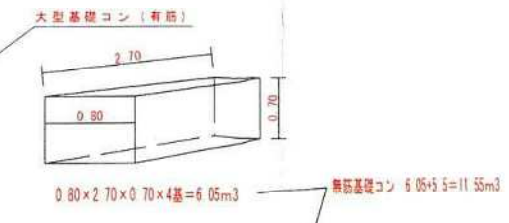
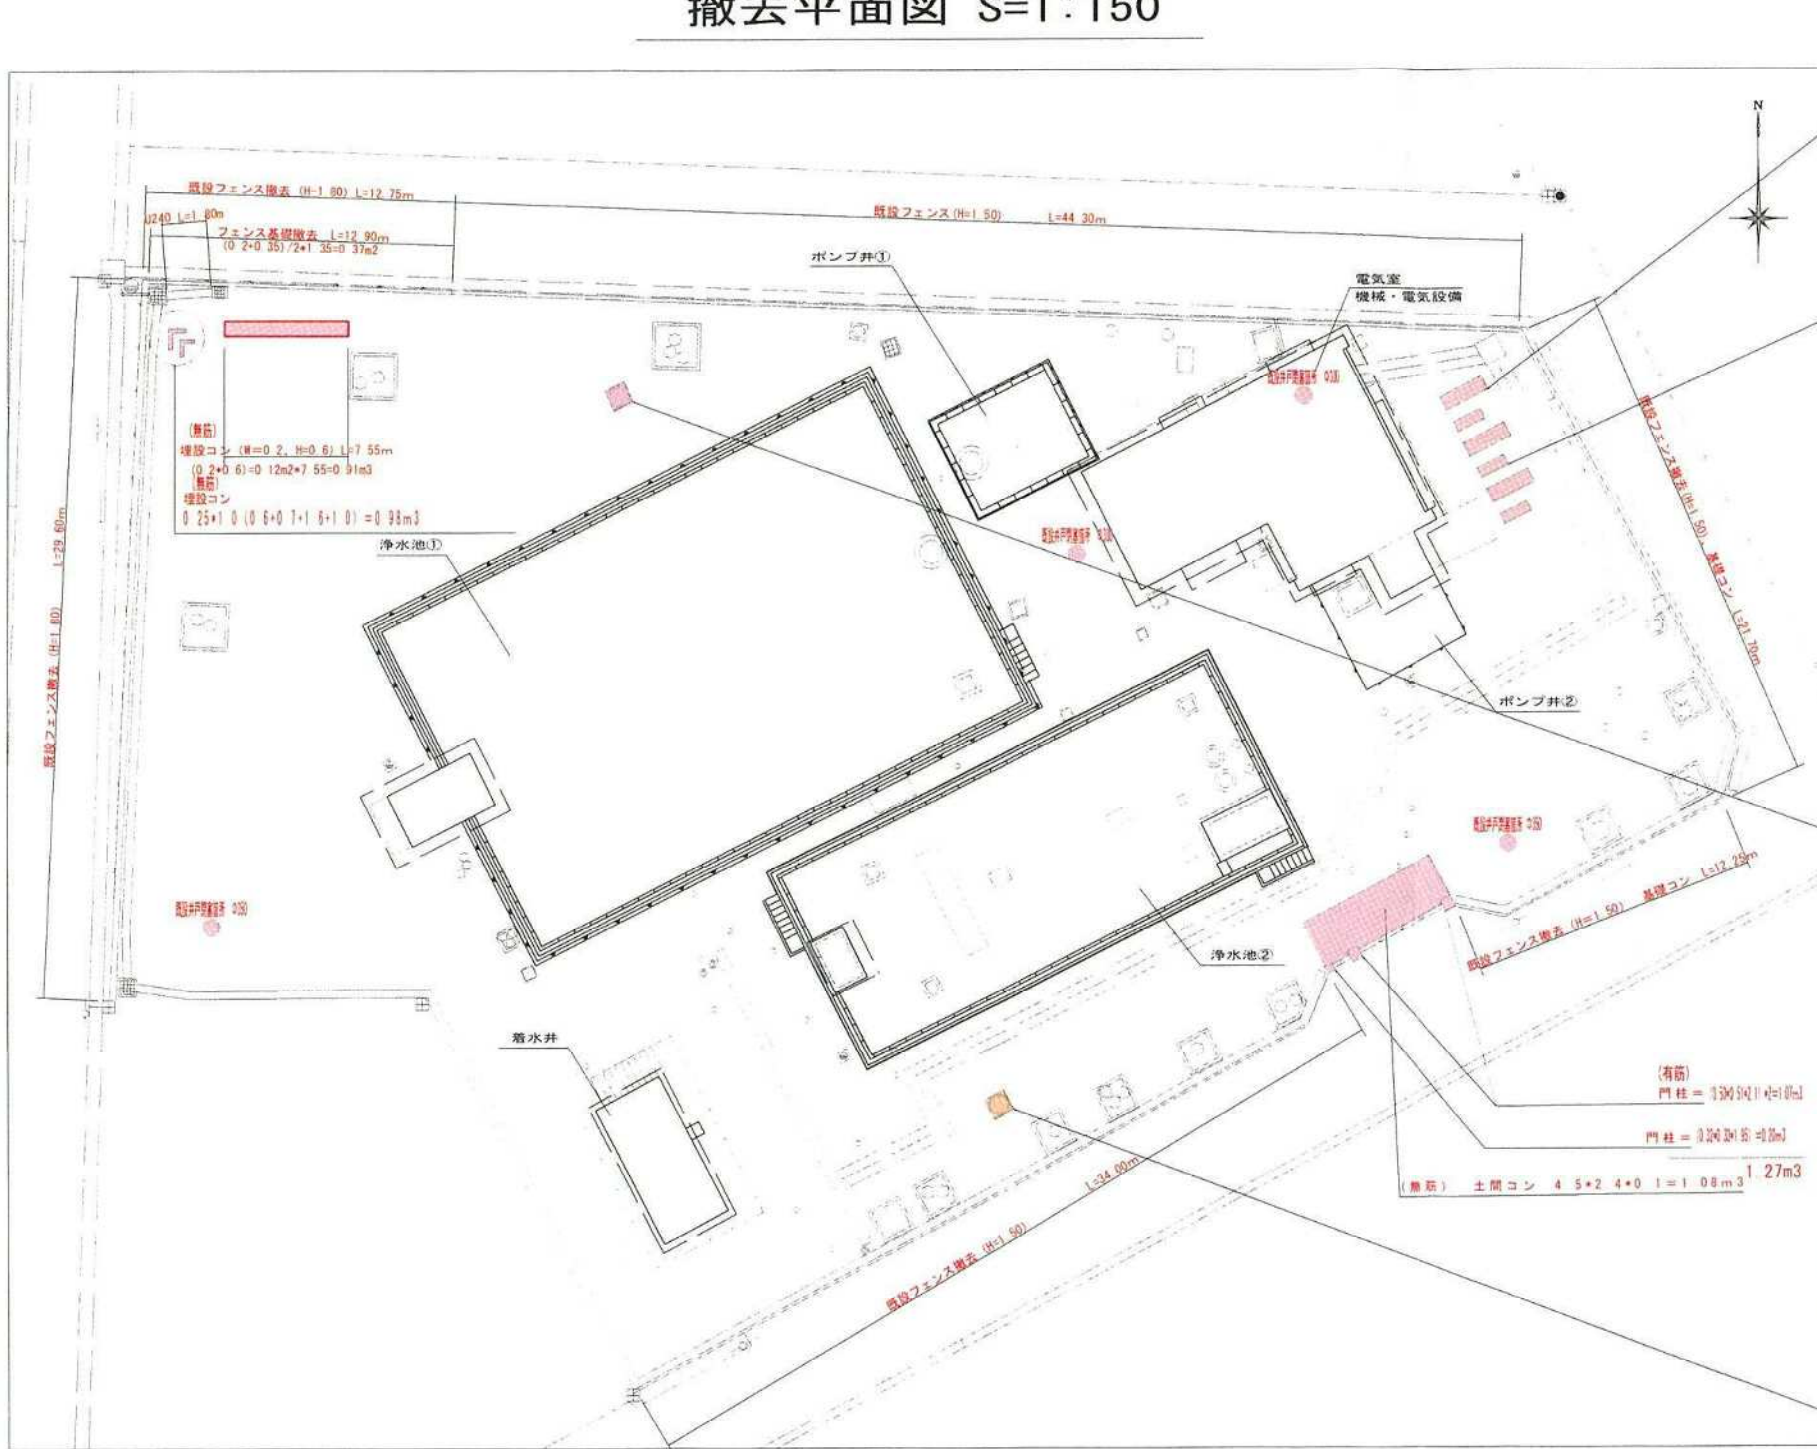


# 撤去平面図 S=1:150

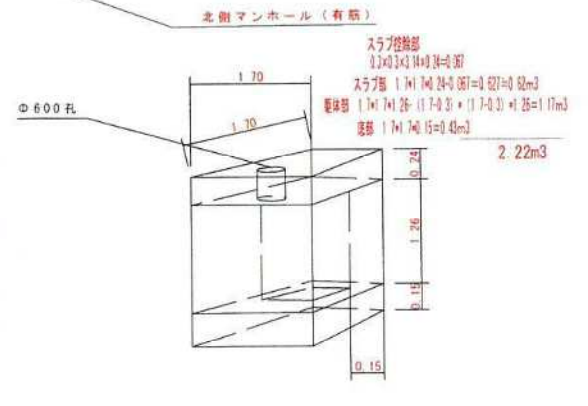

既設フェンス (H=1500) 44.3+21.7+12.25+34.0=112.25  
 既設フェンス (H=1800) 29.60+12.75=42.35  
 (154.6m) 154.6m

既設井戸 閉塞 Φ300, Φ350  
 4箇所  
 (4箇所)

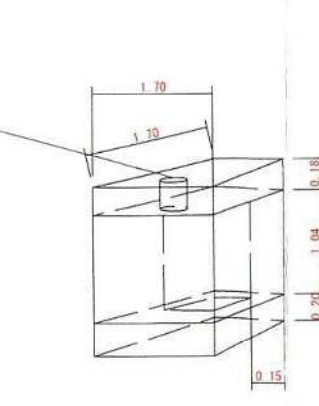

## 出来形管挿図

9枚の内1

工事番号	4 - 資産減耗 - 1			
工事名	小池給水所撤去工事			
工事場所	豊橋市西小池町地内			
名称	撤去平面図・位置図	種別	図示	
課長	主計	技師	主査	設計
豊橋市上下水道局				